Схема укрупненной сборки трубопровода линии В2/18

Поз	Наименование	Кол-во	Масса, кг	Подтверждено НК
1	Труба 273х7 В-09Г2С	2,1м	97,78	
2	Труба 159х5 В-09Г2С	10м	186	
3	Труба 57х4 В-09Г2С	34.5м	180.18	
4	Отвод П90-273х7-09Г2С	2	54.00	
5	Отвод П90-159х5-09Г2С	2	13.40	
6	Отвод П90-57х4-09Г2С	6	4.20	
7	Затвор ЗД2.150.16.06.3331М (В1 и Т3,Т4)	1	55.00	
8	КШЗ-050-1.6-С6-РУ-СО-ХЛ	1	8.00	
9	Затвор ЗД2.50.16.06.3301М (В1 и Т3,Т4)	1	19.00	
10	КШЗ-025-1.6-С6-РУ-СО-ХЛ	2	5.80	
11	КШЗ-015-1.6-С6-РУ-СО-ХЛП	1	2.10	
12	Опора приварная корп. ОПКтХП-100.273	1	10.60	
13	Опора приварная корп. ОПКтХП-100.159	2	7.20	
14	Опора приварная корп. ОПКтХП-100.57	13	18.20	
15	Устройство заземляющее	1	1.15	
16	Труба 20х2,5 В-09Г2С	0,1 м	0,15	
17	Труба 32х2,5 В-09Г2С	0,2 м	0,3	

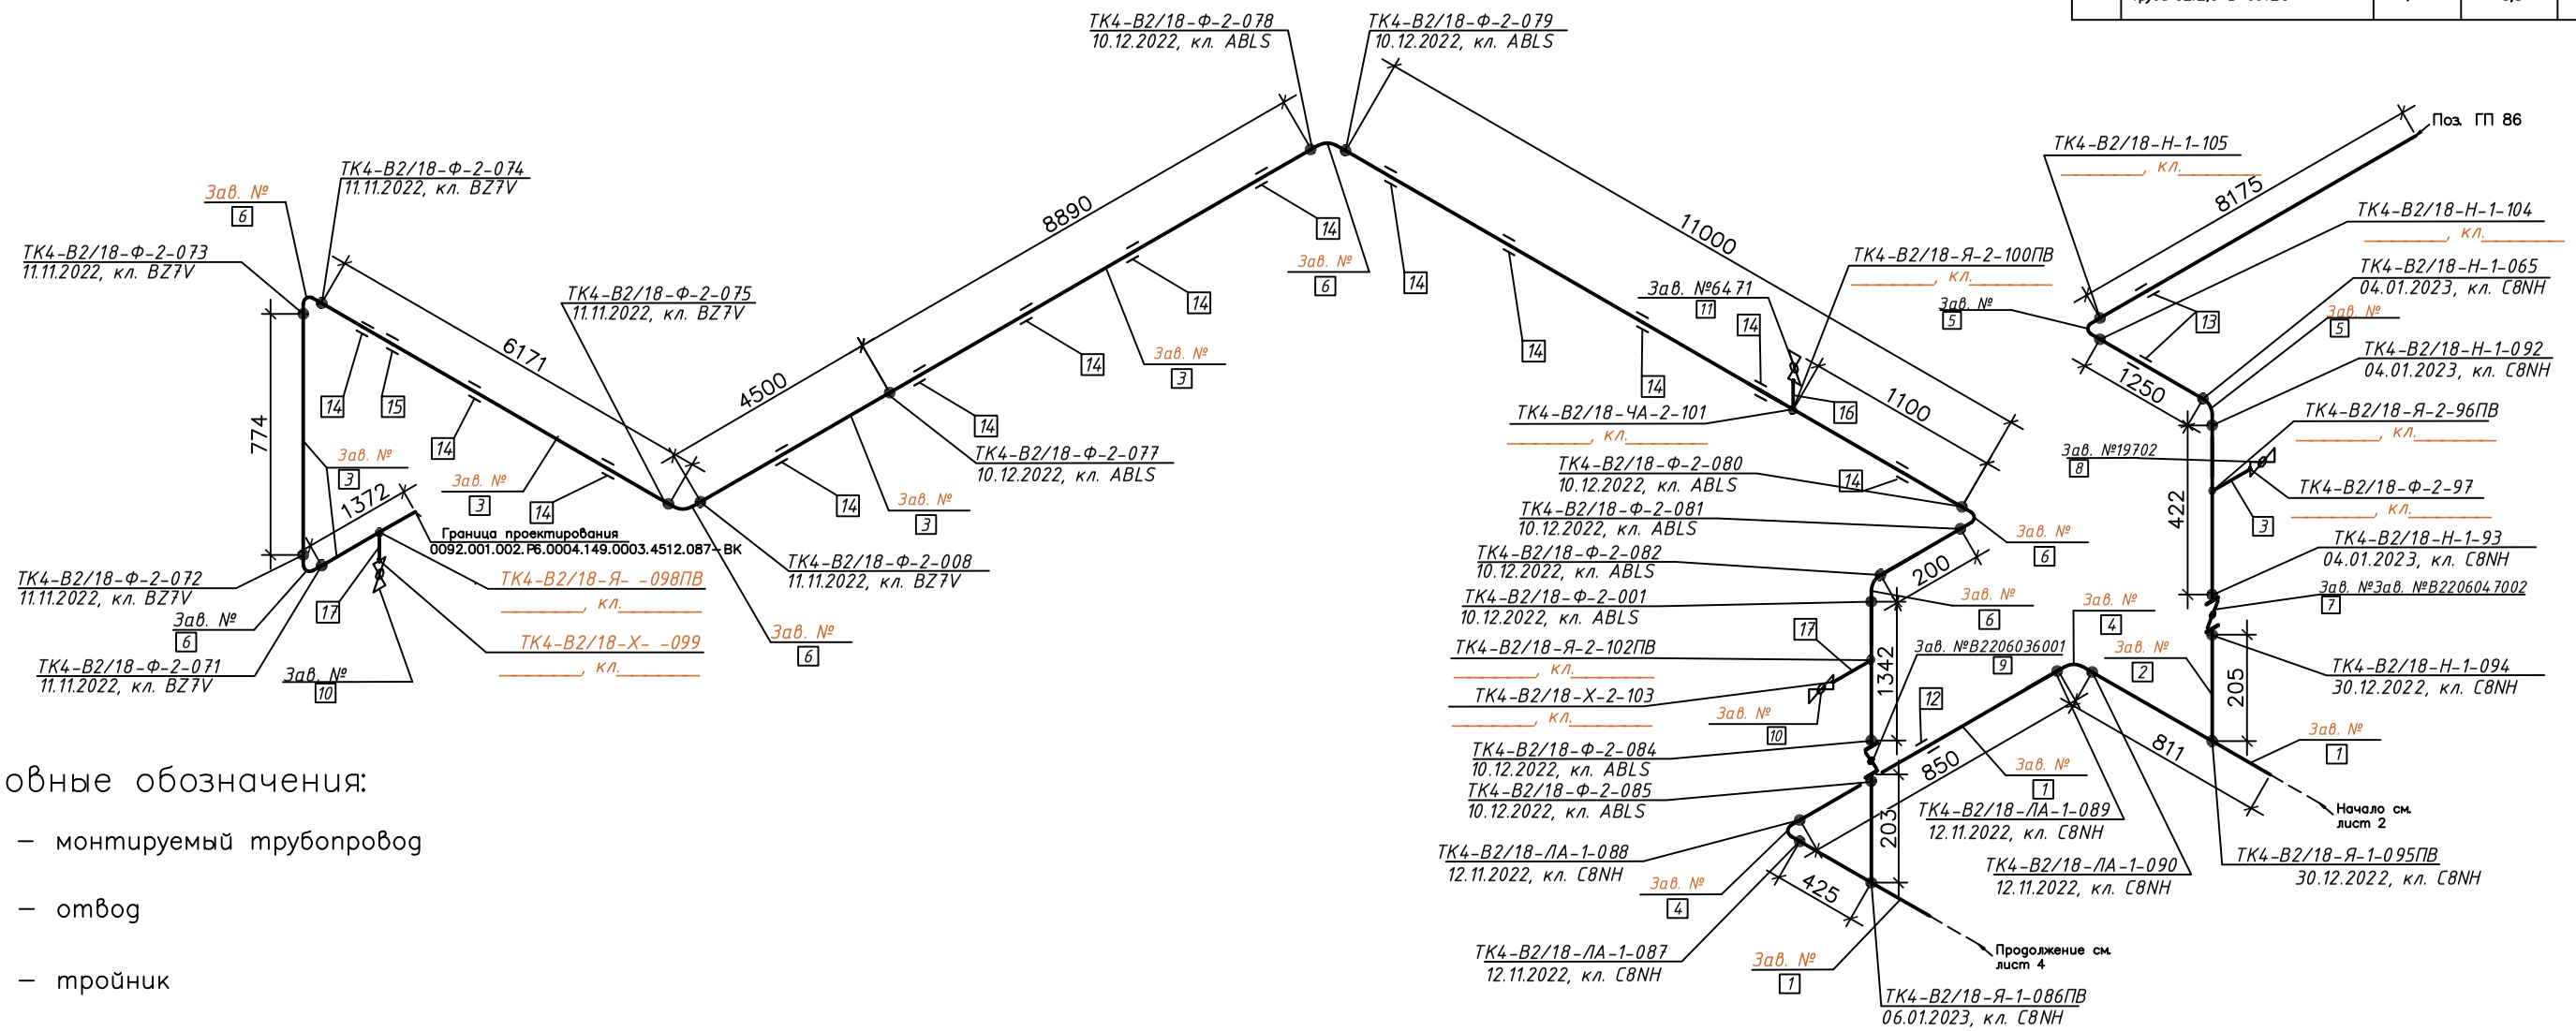

Условные обозначения:

- — монтируемый трубопровод
- — отвод
- — тройник
- — кран
- — опора
- 1 — номер поз. по спецификации
- • — сварное соединение
- — переход
- — штуцер
- — затвор

Исполнительный чертеж соответствует проекту
Сварщик ABLS

Согласовано

Взам. инв. №

Подп. и дата

Инв. №подл.

Изм	Кол.уч.	Лист	N док	Подпись	Дата	0092.001.002.Р6.0004.149.0003.0000.000-ТК4			
						Обустройство Ковыктинского газоконденсатного месторождения. Этап 6. Объекты УКПГ-3 (в том числе эксплуатационные скважины)			
Разраб.		Третьяков А.С.				Установка комплексной подготовки газа (УКПГ-3). Коммуникации по эстакадам в районе метанольного парка	Стадия	Лист	Листов
Проверил		Третьяков А.С.					ИД	3	4
						Схема укрупненной сборки трубопровода линии В2/18	АО "Ленгазспецстрой"		

ФОРМАТ_А3